
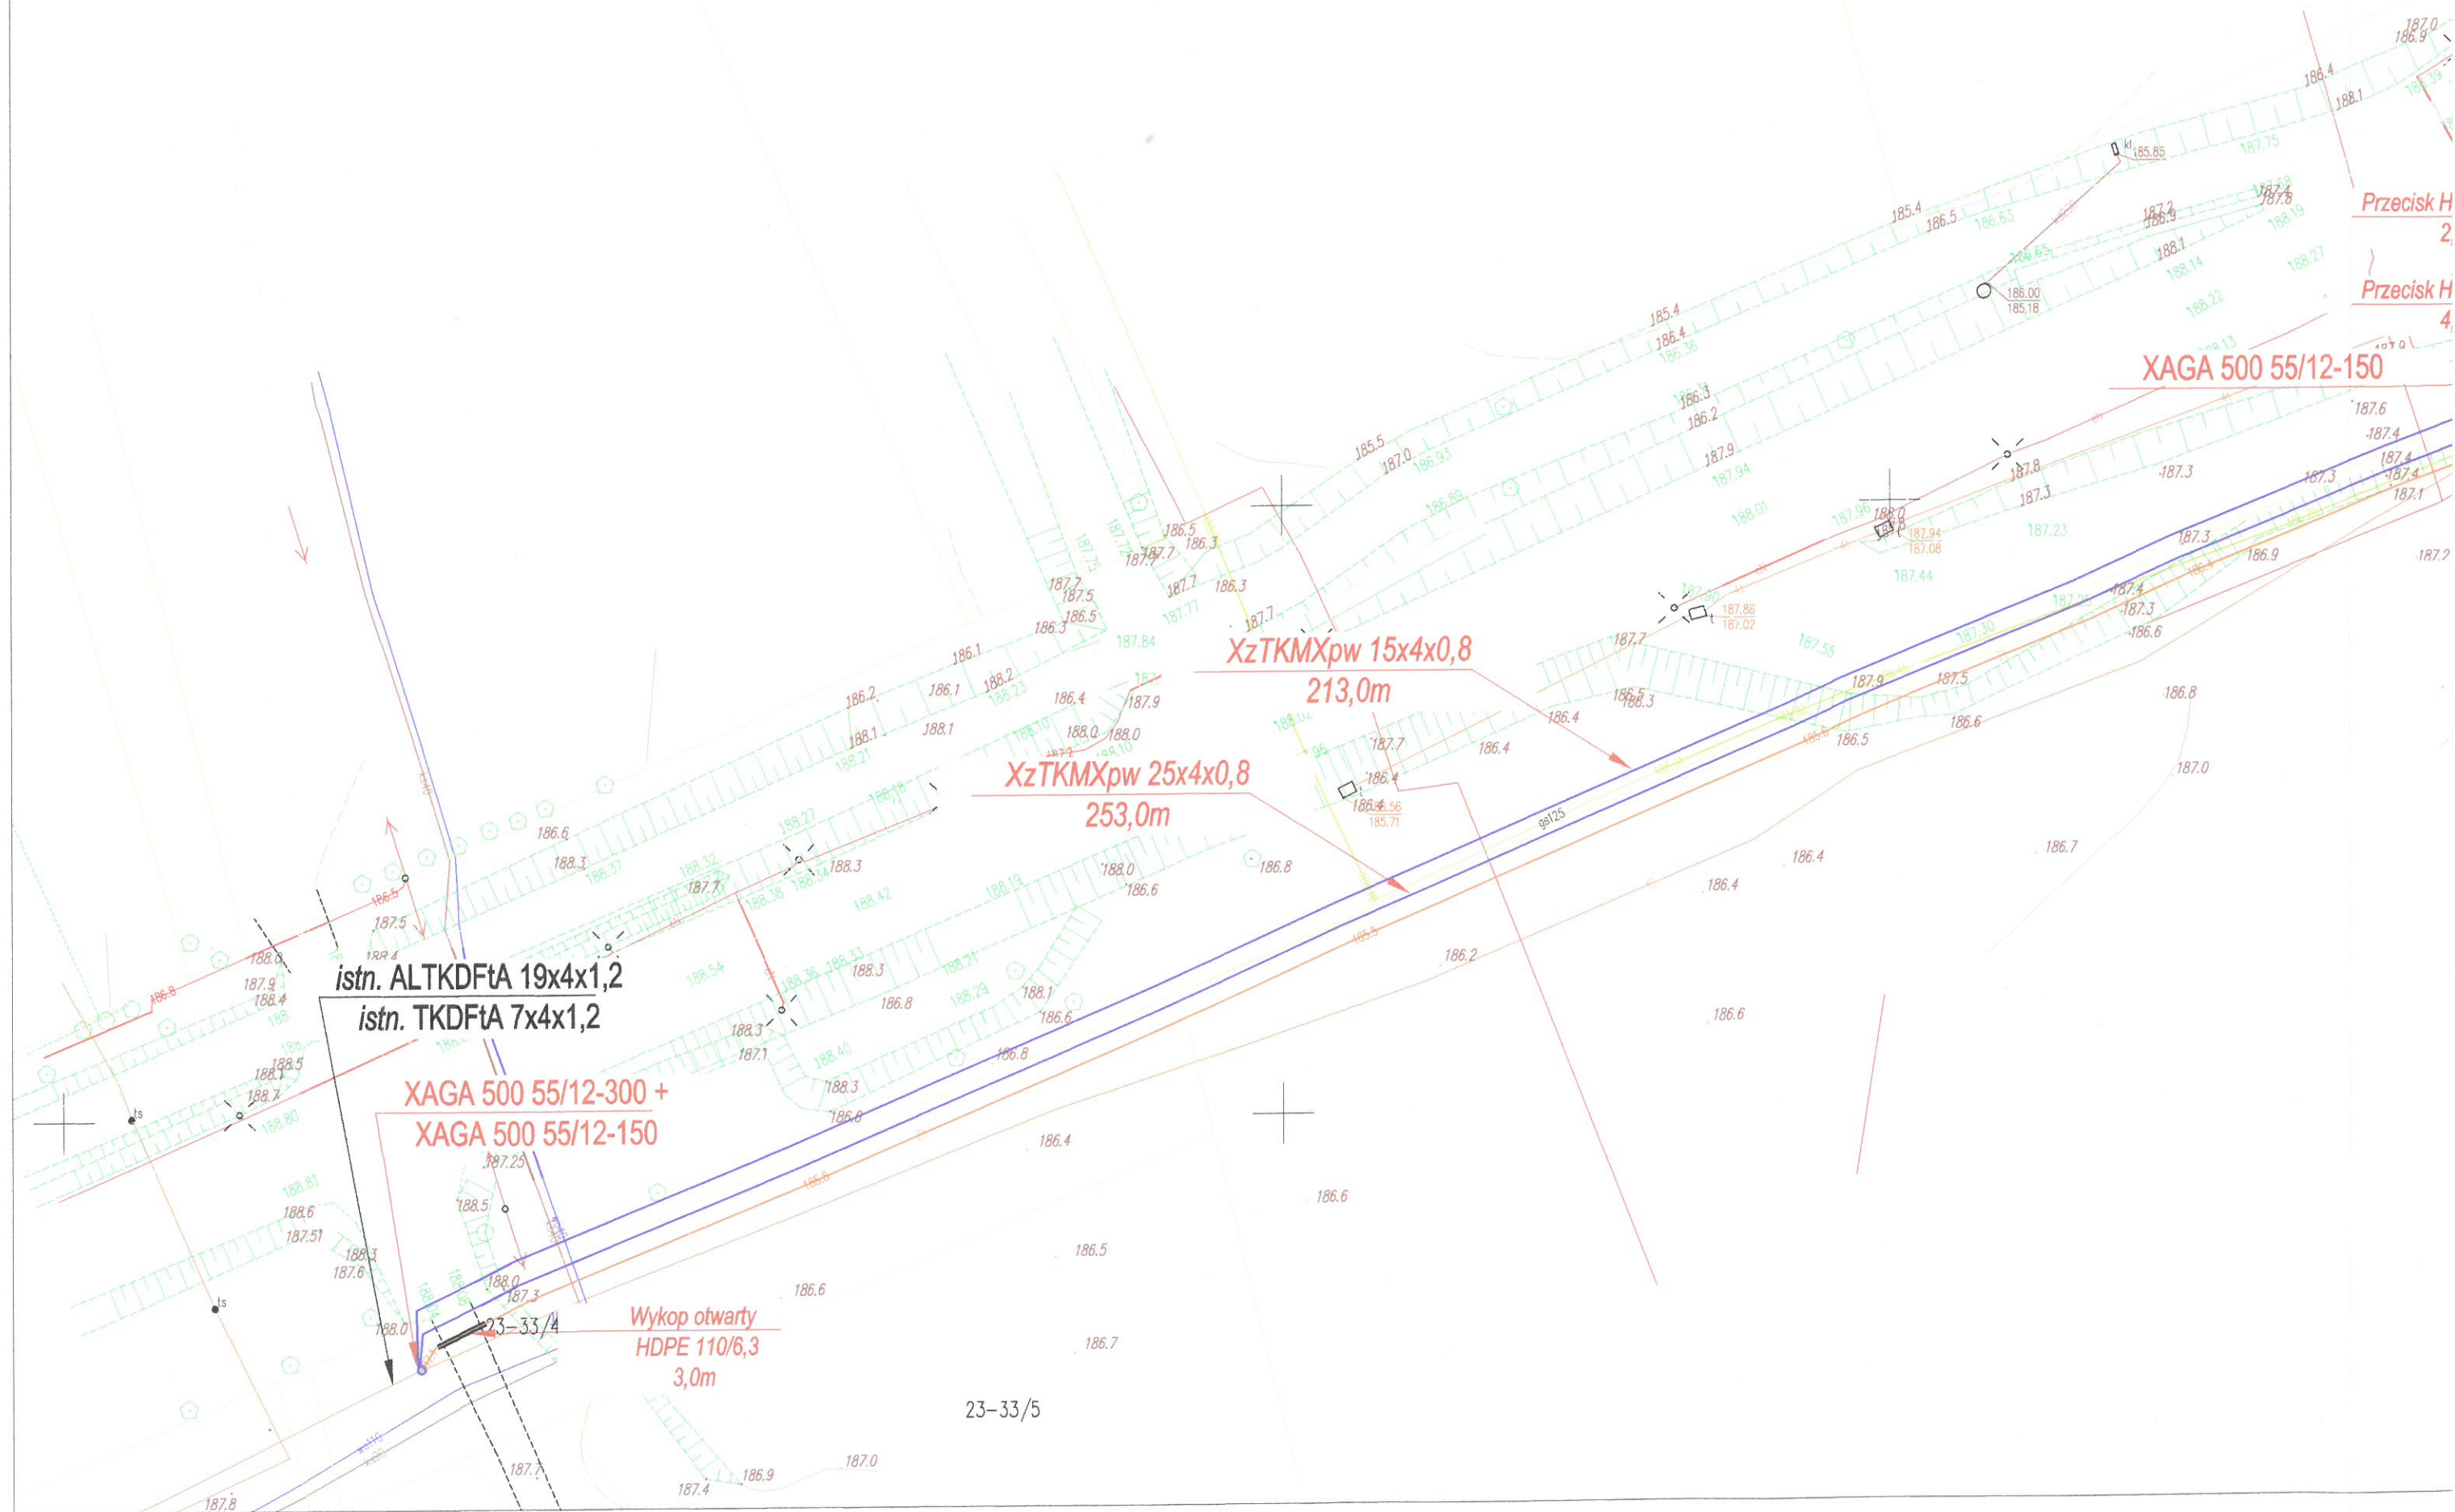
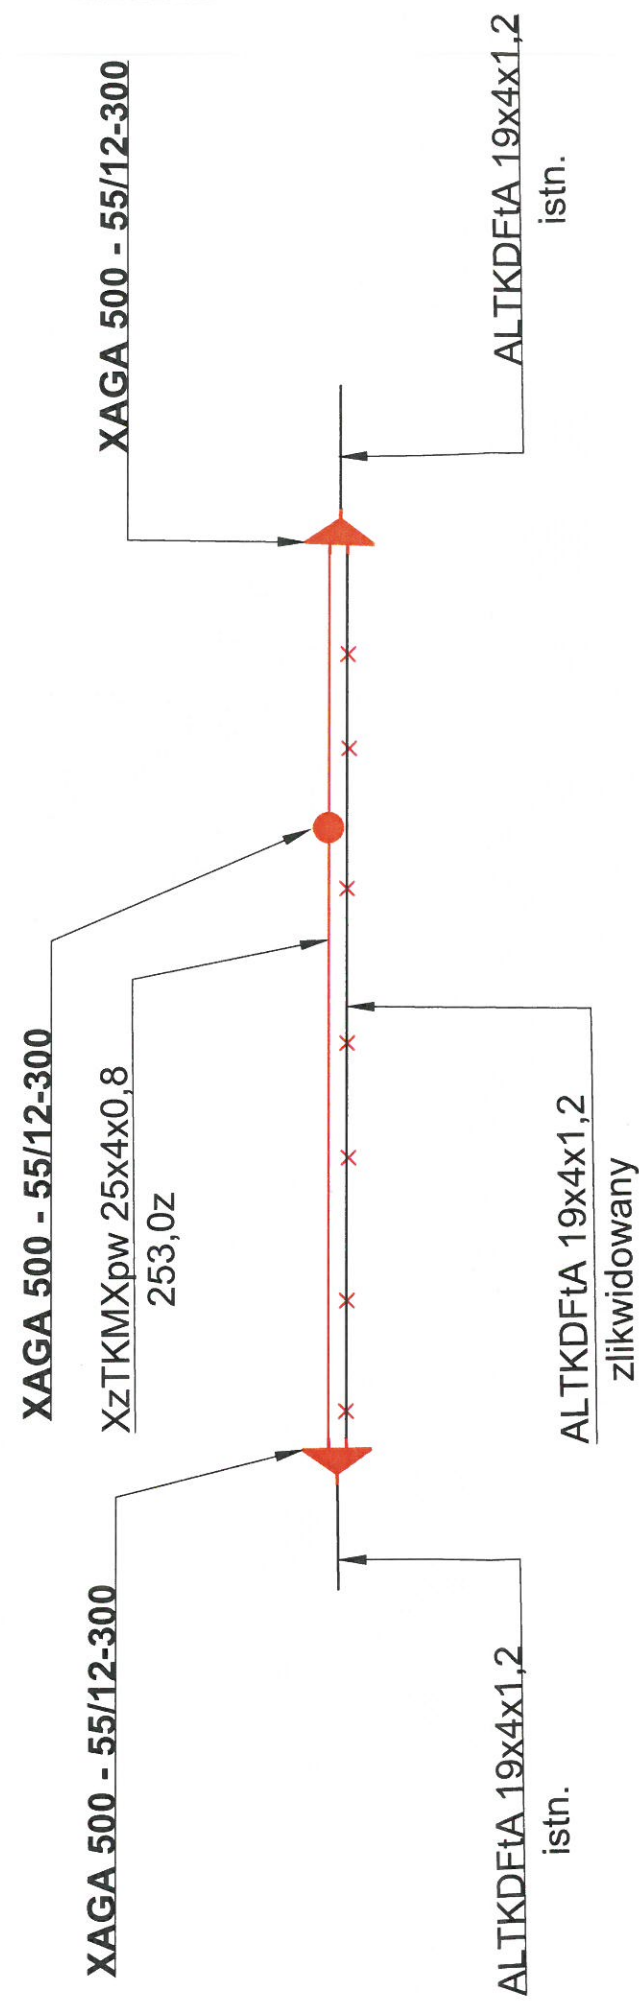
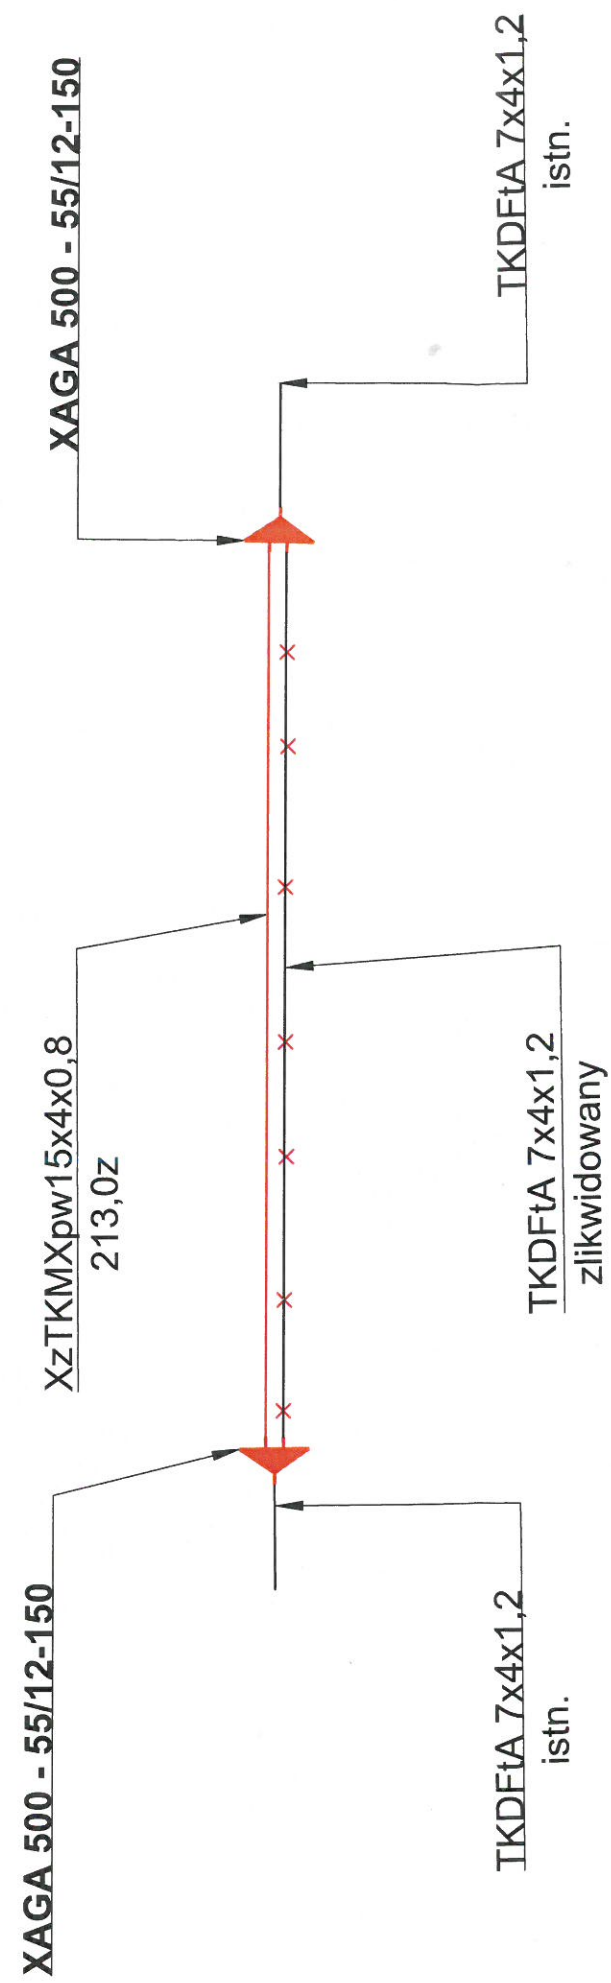
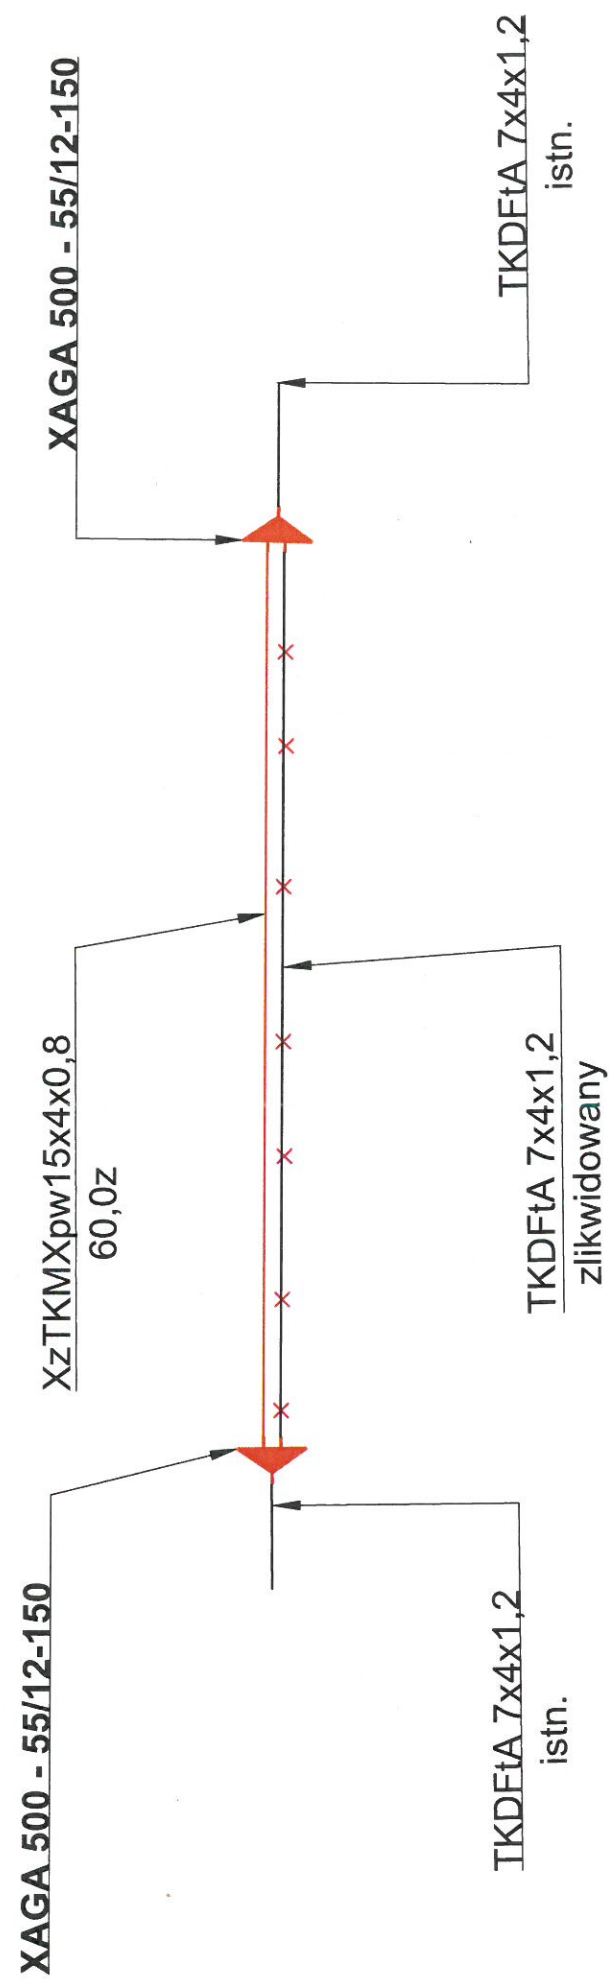


Skala:	Opracował:	Temat:	Rys. 1	Data: 04.2019
b/s	Artur Bełtowski		Arkuszy: 1	Arkusz: 1
	Podpis:	Mapa trasowa	<div>  <div> TELEKOM WARMIA Sp. z o.o. Przedsiębiorstwo Telekomunikacyjne ul. Marii Zientary Malewskiej 49, 10-307 Olsztyn tel./fax. 89 5340011 / 89 5349595 </div> </div>	





Skala: b/s	Opracował: Artur Bełłowski Podpis: 	Temat: Schemat kabli miedzianych	Rys. 2 Arkusz: 1 Data: 04.2019 Arkusz: 1
---------------	--	-------------------------------------	---